


Bestand: 

Wohnbauflächen gem. § 1 (1) Nr. 1 BauNVO

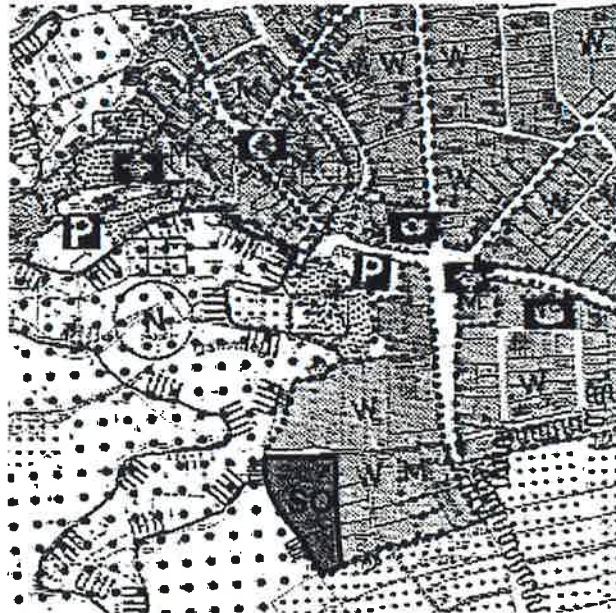

Änderung: 

Sonstiges Sondergebiet für den Fremdenverkehr  
und die Fremdenbeherbergung mit der besonderen  
Zweckbestimmung Multifunktionelles  
Dienstleistungszentrum gem. § 11 (2) BauNVO

# Stadt Nideggen



## 5. Änderung des Flächennutzungsplans

Verfahren:

Die 5. Änderung des Flächennutzungsplans ist gemäß § 2 (1) BauGB durch Beschluss des Planungs- und Bauausschusses der Stadt Nideggen vom 09.05.2006 aufgestellt worden.

Nideggen, den 11.05.2006  
Hönscheid, Bürgermeister



Die Beteiligung der Öffentlichkeit gem. § 3 (1) BauGB erfolgte in einem Erörterungstermin am 01.08.2006 im Rathaus der Stadt Nideggen:

Nideggen, den 03.08.2006  
Hönscheid, Bürgermeister



Der Entwurf der 5. Änderung des Flächennutzungsplans hat gemäß § 3 (2) BauGB in der Zeit vom 16.10.2006 bis einschließlich 16.11.2006 offengelegen.

Nideggen, den 21.11.2006  
Hönscheid, Bürgermeister




Die 5. Änderung des Flächennutzungsplans ist gem. § 6 BauGB mit Verfügung der **Bezirksregierung Köln** ~~Regierungspräsidenten Köln~~ vom 08.02.2007 AZ Nr. 31.2.M-24-03/07 genehmigt worden.

Köln, den 08.02.2007



Die Bekanntmachung der Genehmigung der 5. Änderung des Flächennutzungsplans durch den ~~Regierungspräsidenten~~ **Bezirksregierung Köln** ist am 23.02.07 erfolgt.

Nideggen, den 26.02.2007  
Hönscheid, Bürgermeister

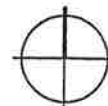

Maßstab 1: 10.000

1.000 m 500 m